




PIANTA 1:50

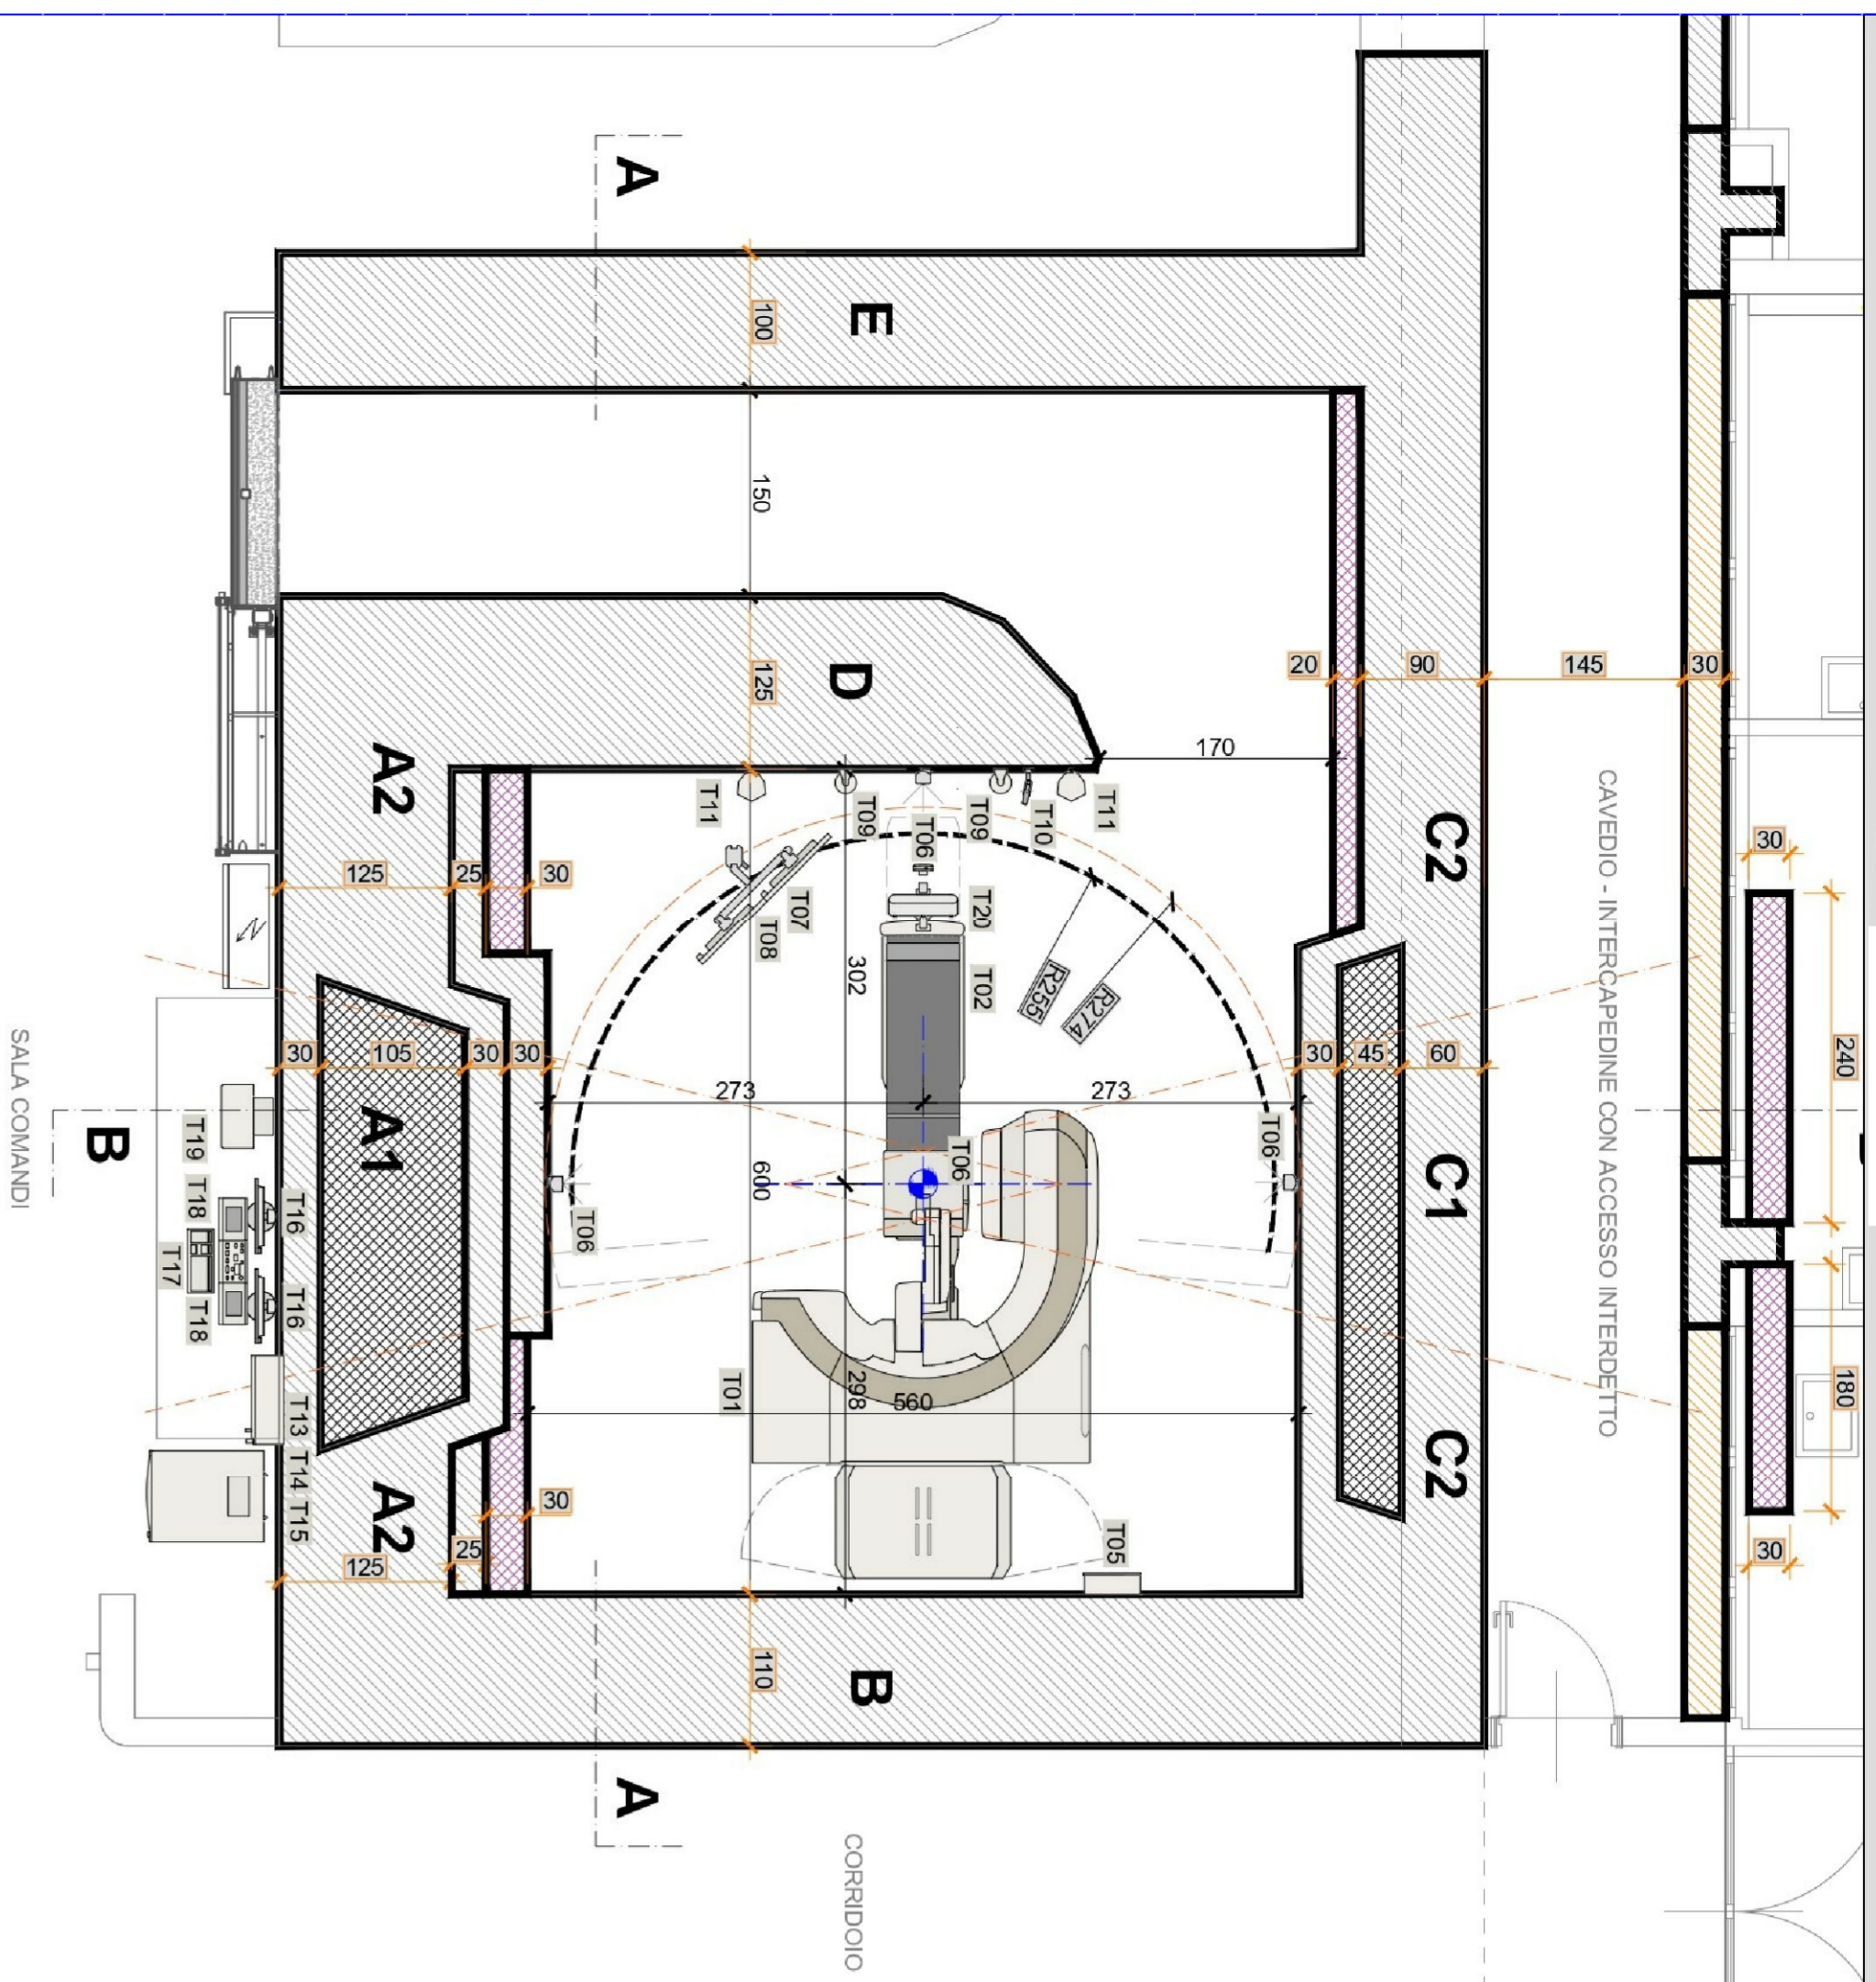

PLANIMETRIA GENERALE 1:1000

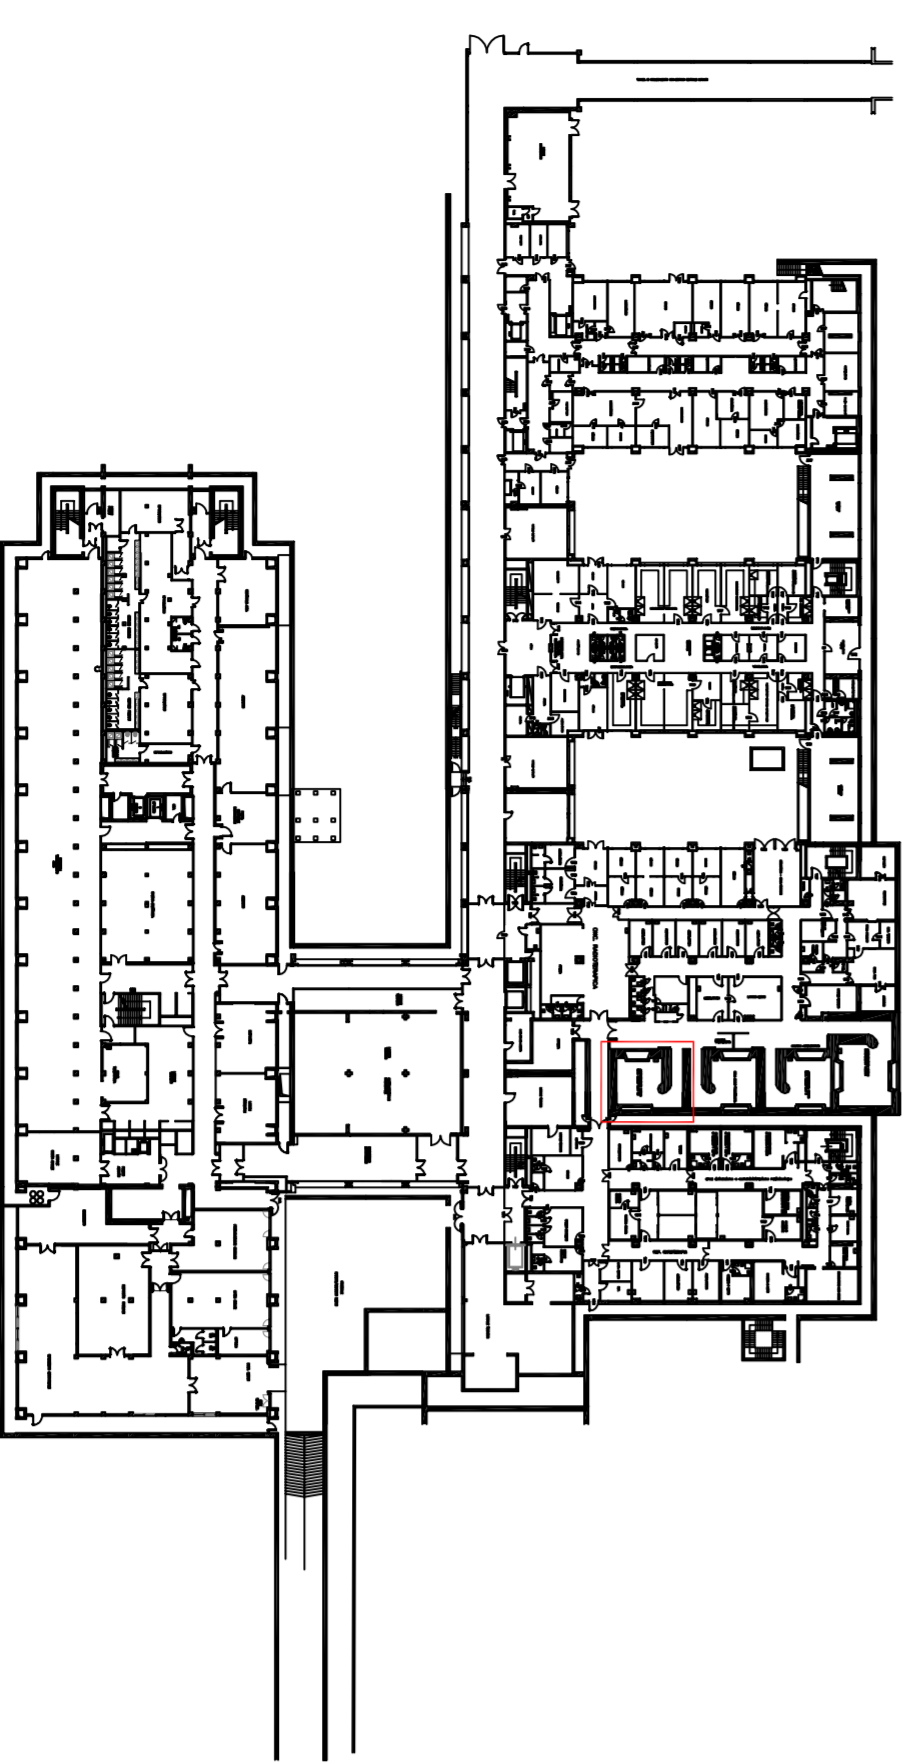

PLANIMETRIA INQUADRAMENTO 1:100

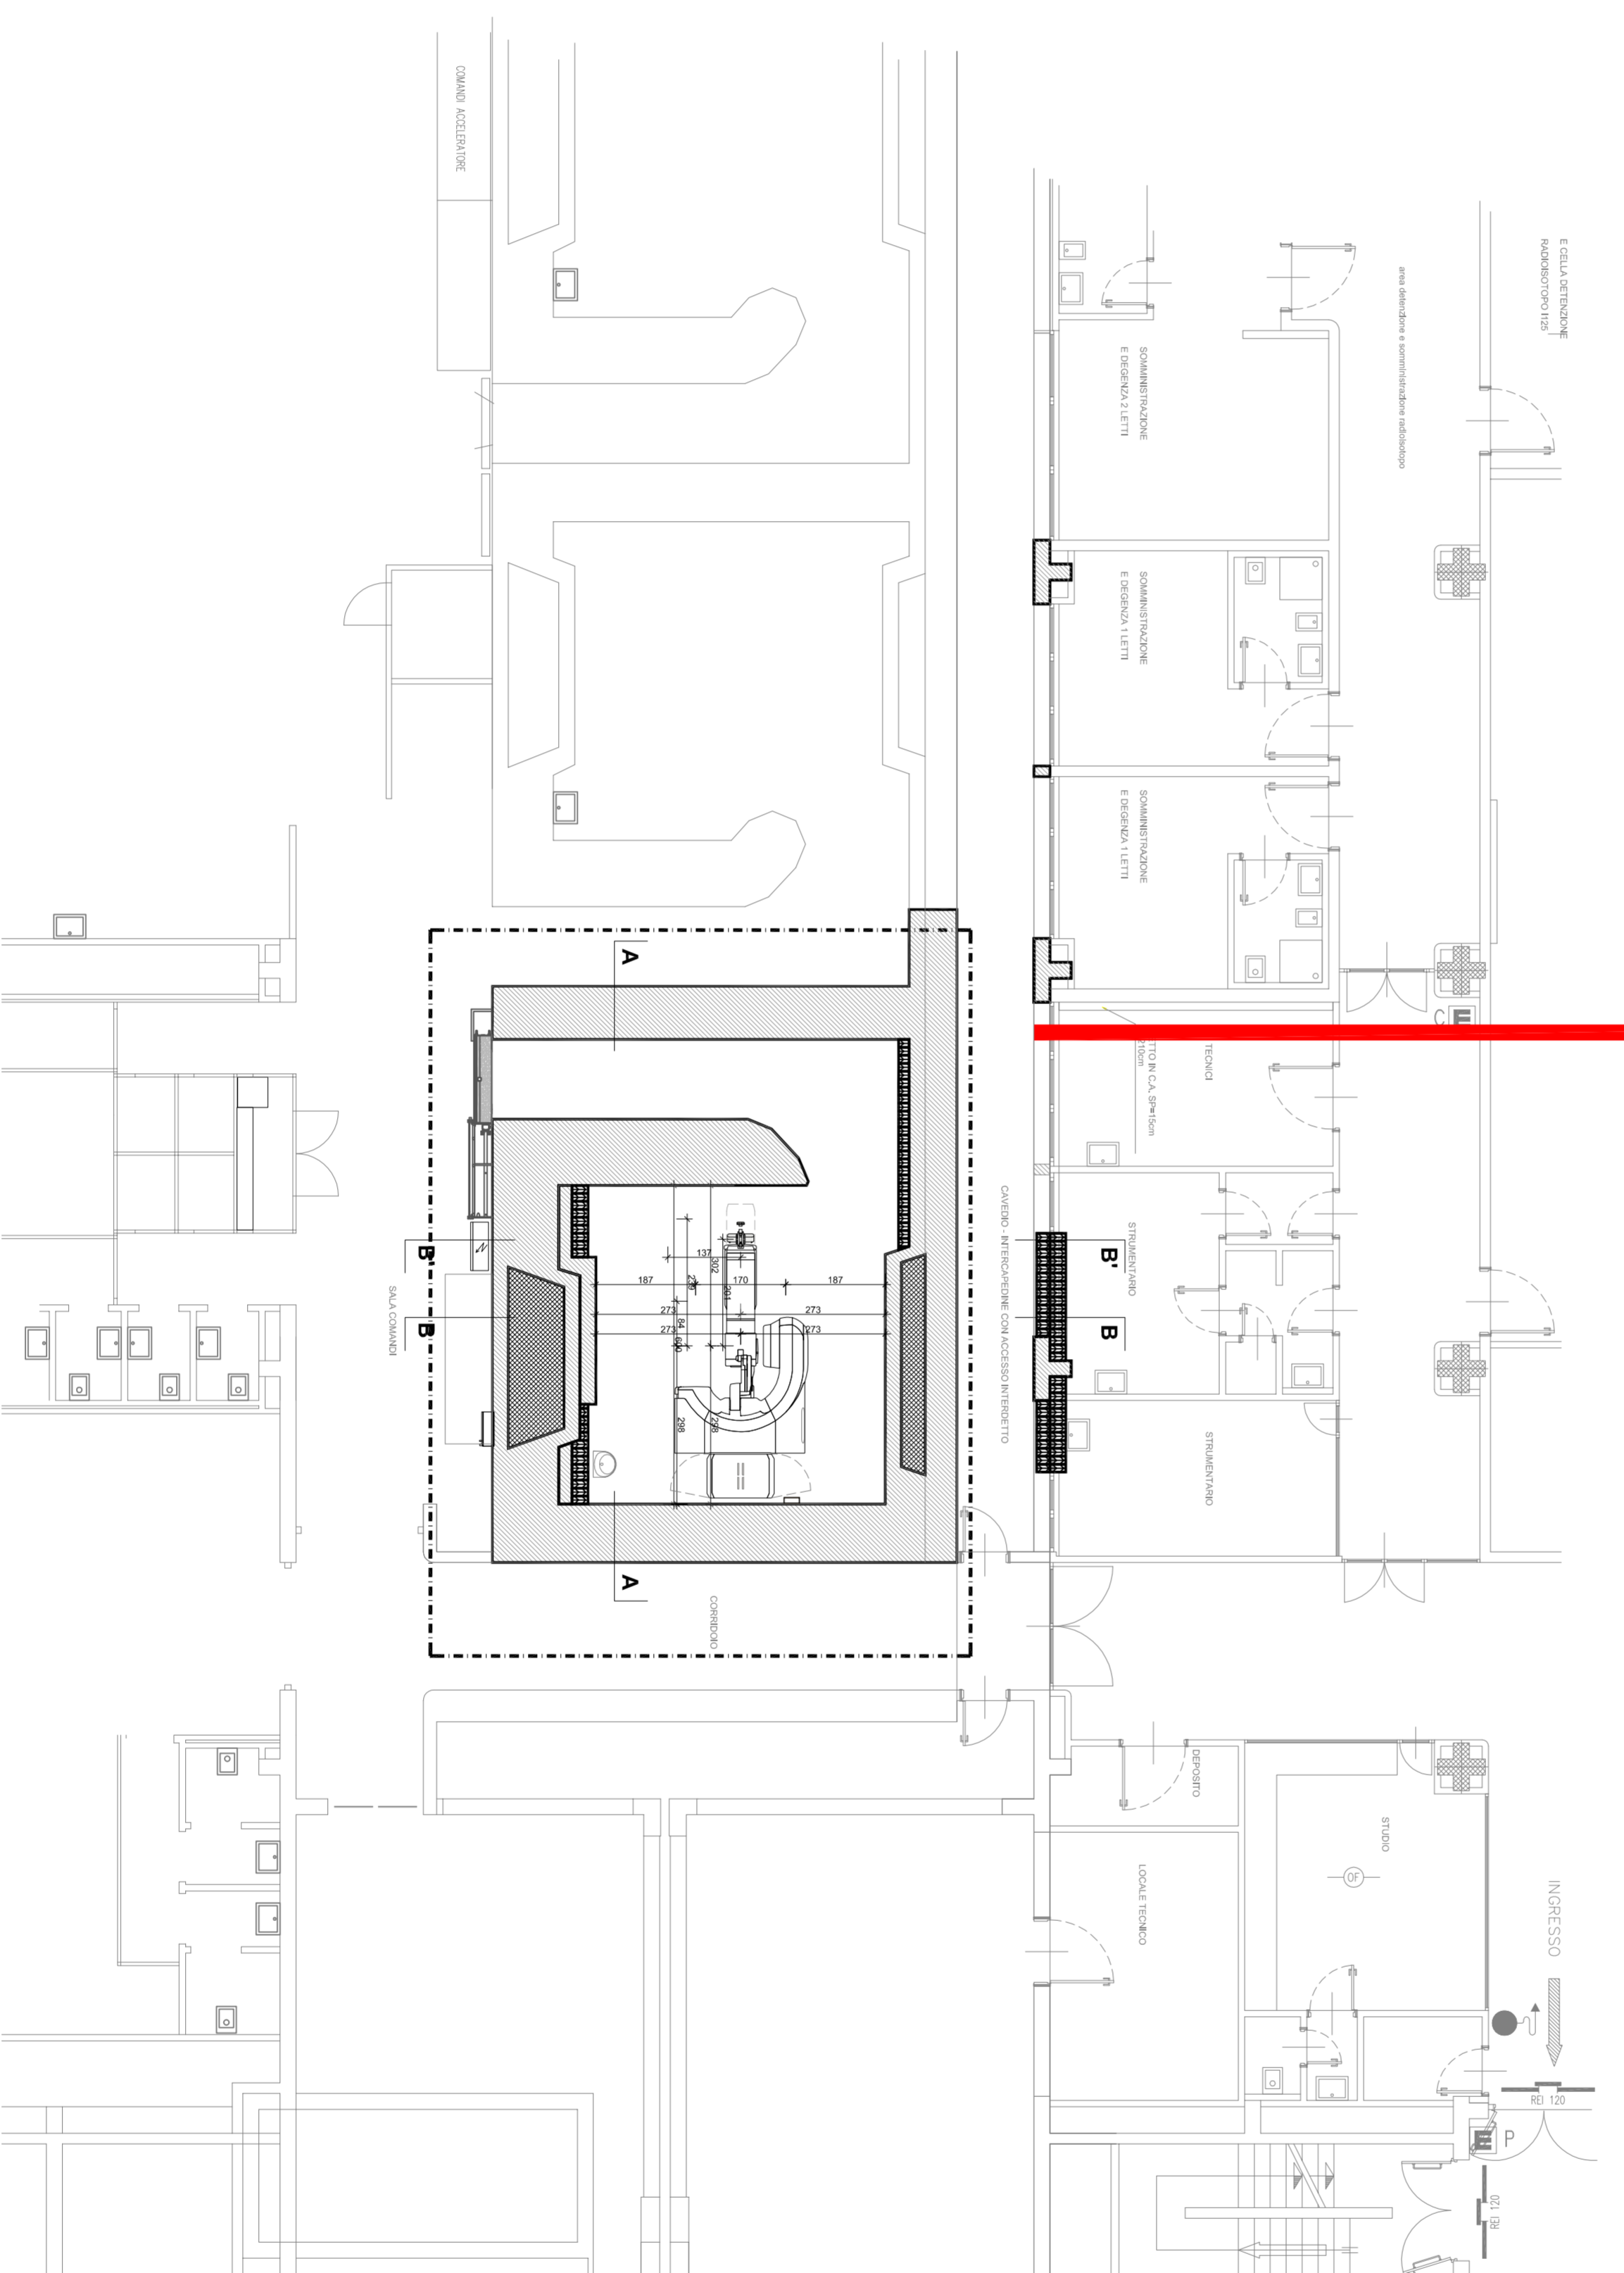

TrueBeam Legendi Componenti (fornitura Varian)			
T01	Stand & Gantry	T10	Live View Telecamera
T02	Lettilino di Trattamento	T11	Altoparlanti
T03	Armadio Modulare	T12	Accessori per Trattamento
T04	Basamento	T13	Quadro scaldamento acceleratore
T05	Relay Junction Box	T14	Armadio comandi incluso Pressa di Alimentazione
T06	Laser per Posizionamento	T16	Console Monitori (2x) incl Keyboard & Mouse
T07	Monitor nel Bunker (Doppio Schermo)	T17	Tastiera Console Comando
T08	Microfono Paziente	T18	CCTV Comandi e Monitor
T09	CCTV Telecamera	T19	Stampante
		T20	Videocamera Optical Imaging (Single Ceiling SGC)


Finanziato dall'Unione europea
 NextGenerationEU



 Ministero della Salute


REGIONE AUTONOMA FRIULI - VENEZIA GIULIA
COMUNE DI AVIANO

Missione 6, Componente 2 Salute, Investimento/Subinvestimento 1.1.2 - Ammodernamento del parco tecnologico e digitale ospedaliero
 FORNITURA E INSTALLAZIONE DI UN ACCELERATORE LINEARE PER RADIOTERAPIA
 Piano Interello - 1° DENTE DI PETTINE Oncologia Radioterapica
 CUP J54E22001210006

TAVOLA AS BUILT


COMITANTE:
 Centro di Riferimento Oncologico - CRO
 Via Franco Galini, 2 - 33081 Aviano (PN)

APPALTORE:



Varian
 A Siemens Healthineers Company

OGGETTO:
 AS BUILT
 PLANIMETRIA INQUADRAMENTO
 PLANIMETRIA GENERALE
 PLANIMETRIA INTERNO

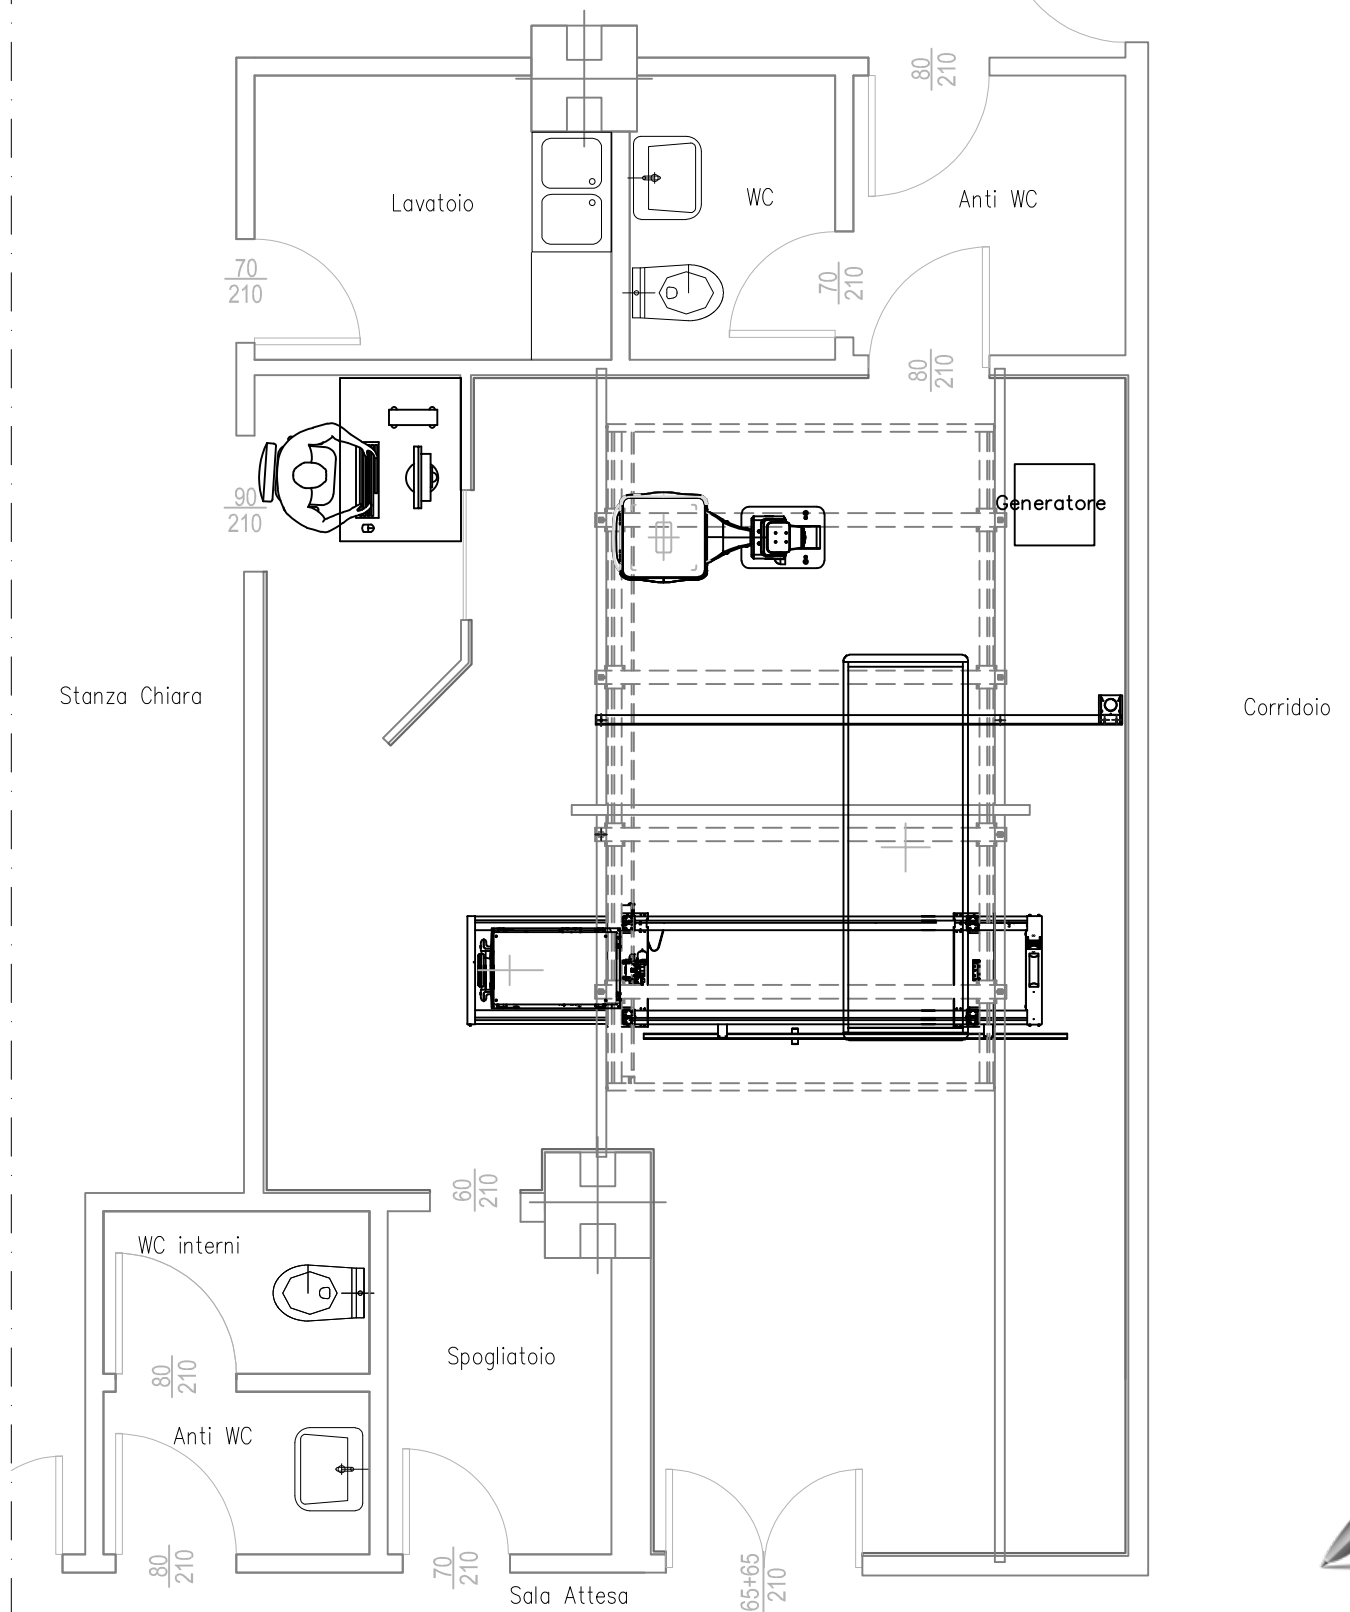DATA: Maggio 2025
SCALA: indicata



N.B. : Tutte le misure dovranno essere verificate in loco prima dell'inizio dei lavori

REVISIONE 0	08.04.24	DISEGNO INSTALLAZIONE	
 ESAOTE S.P.A. VIA E. MELEN 77 - 16152 - GENOVA		OGGETTO : INSTALLAZIONE DI UN RX 1000 FC	COMMITTENTE : PRESIDIO OSPEDALIERO SAN POLO
TITOLO : PIANTA APPARECCHIATURE		LOCALITA' : MONFALCONE (GO)	DIS. N^ ESA.24.3110/02
APPROVATO:		DATA : 08.04.24	FORMATO: A4 REVISIONE: 0

IL SEGRETARIO GENERALE

IL PRESIDENTE